
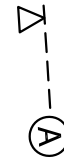
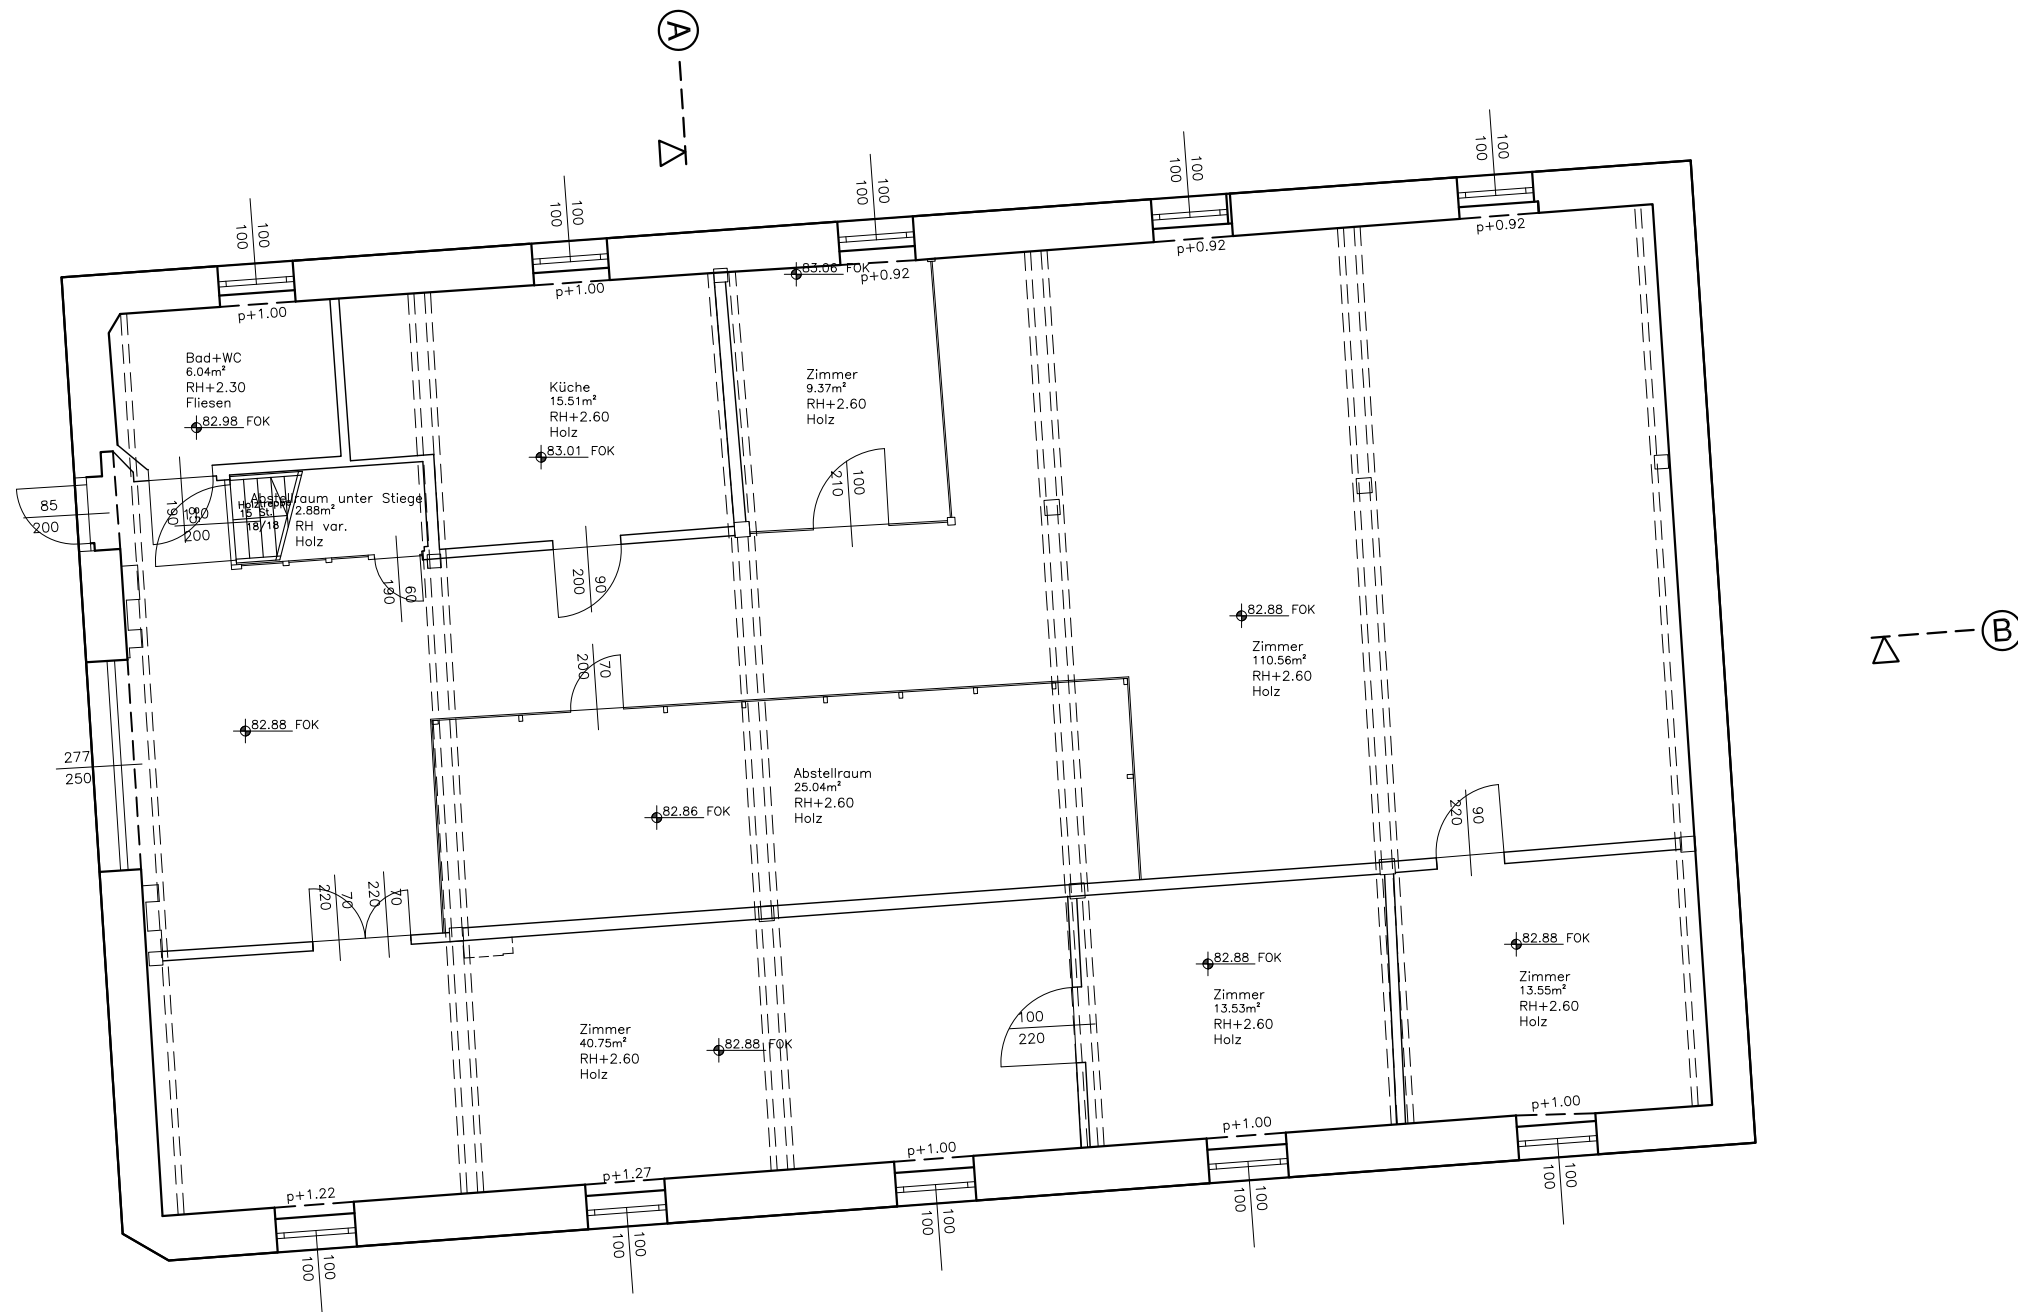

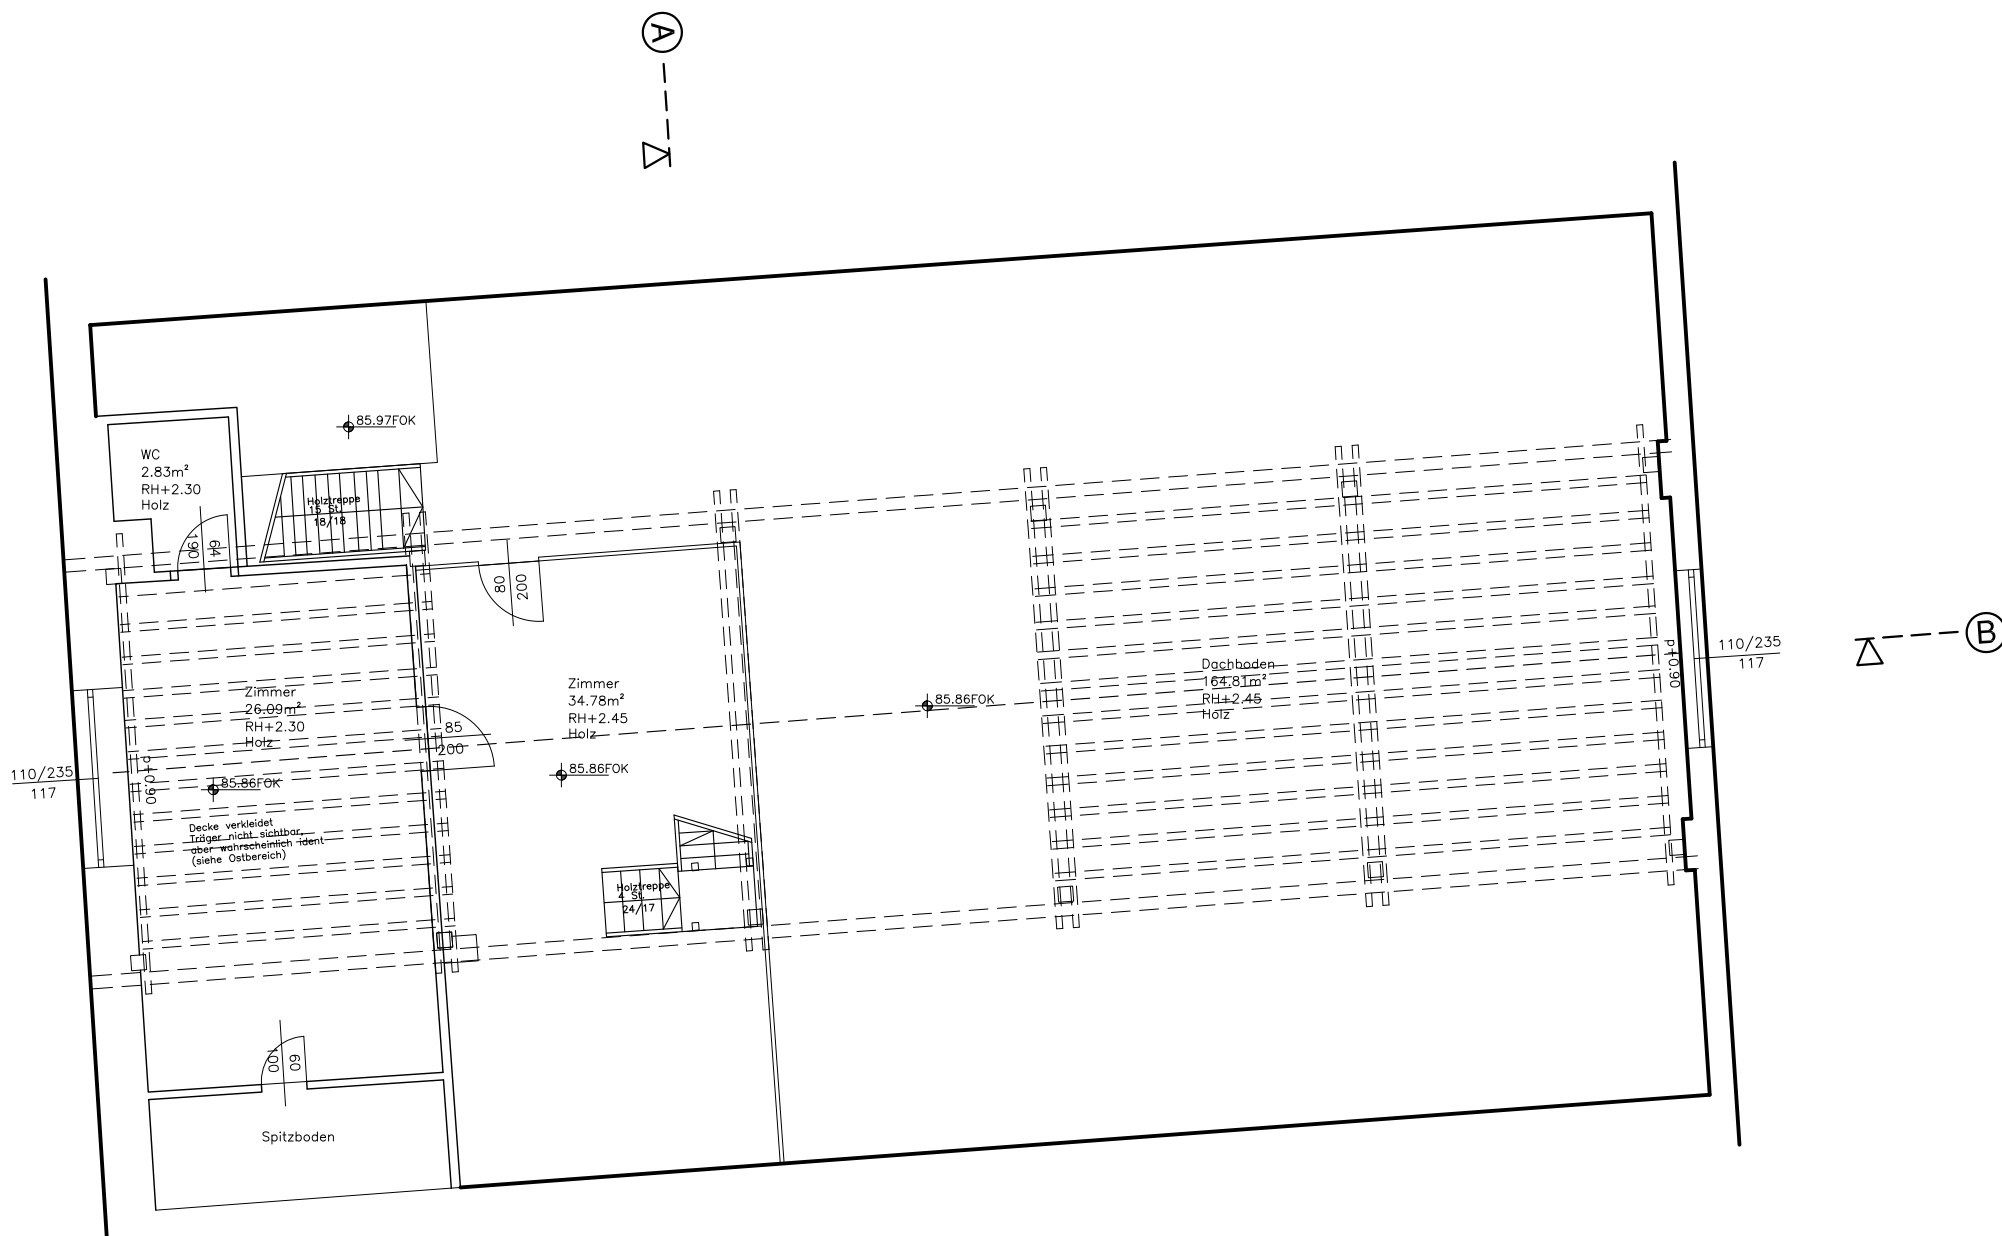


BESTANDSPLAN Wien 15, Minciostraße 17 Grundrisse	Planinhalt:	Datum der Vermessung: 17.06.2021	Maßstab: 1 : 100
		Plandatum: 21.07.2021	GZ: 7224/21
		Änderungen:	Pl.Nr.:
		Übernommen am:	
Planverfasser:	 Vermessung Koller ZT GmbH A-3002 Purkersdorf, Hauptplatz 11/19 Tel. 02231/64316 office@vermessungskoller.at www.vermessungskoller.at		KELLER
Sachbearbeitung:	C A D :	FILE :	







Planinhalt: <h2 style="text-align: center;">BESTANDSPLAN</h2> <p style="text-align: center;">Wien 15, Minciostraße 17</p> <h3 style="text-align: center;">Grundrisse</h3>	Datum der Vermessung: 17.06.2021	Maßstab: 1 : 100
	Plandatum: 21.07.2021	GZ: 7224/21
	Änderungen:	Pl.Nr.:
	Übernommen am:	
Planverfasser:  Vermessung Koller ZT GmbH A-3002 Purkersdorf, Hauptplatz 11/19 Tel. 02231/64316 office@vermessungskoller.at www.vermessungskoller.at	<h2 style="font-size: 2em;">ERDGESCHOSS</h2>	
Sachbearbeitung:	C A D :	FILE :




Planinhalt: <h1 style="margin: 0;">BESTANDSPLAN</h1> <p style="margin: 0;">Wien 15, Minciostraße 17</p> <h2 style="margin: 0;">Grundrisse</h2>	Datum der Vermessung:	Maßstab:
	17.06.2021	1 : 100
	Plandatum:	GZ:
	21.07.2021	7224/21
	Änderungen:	Pl.Nr.:
Planverfasser:	Übernommen am:	
 Vermessung Koller ZT GmbH A-3002 Purkersdorf, Hauptplatz 11/19 Tel. 02231/64316 office@vermessungskoller.at, www.vermessungskoller.at	<h1 style="margin: 0;">DACHGESCHOSS Ebene 1</h1>	
	Sachbearbeitung:	C A D :

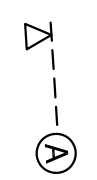


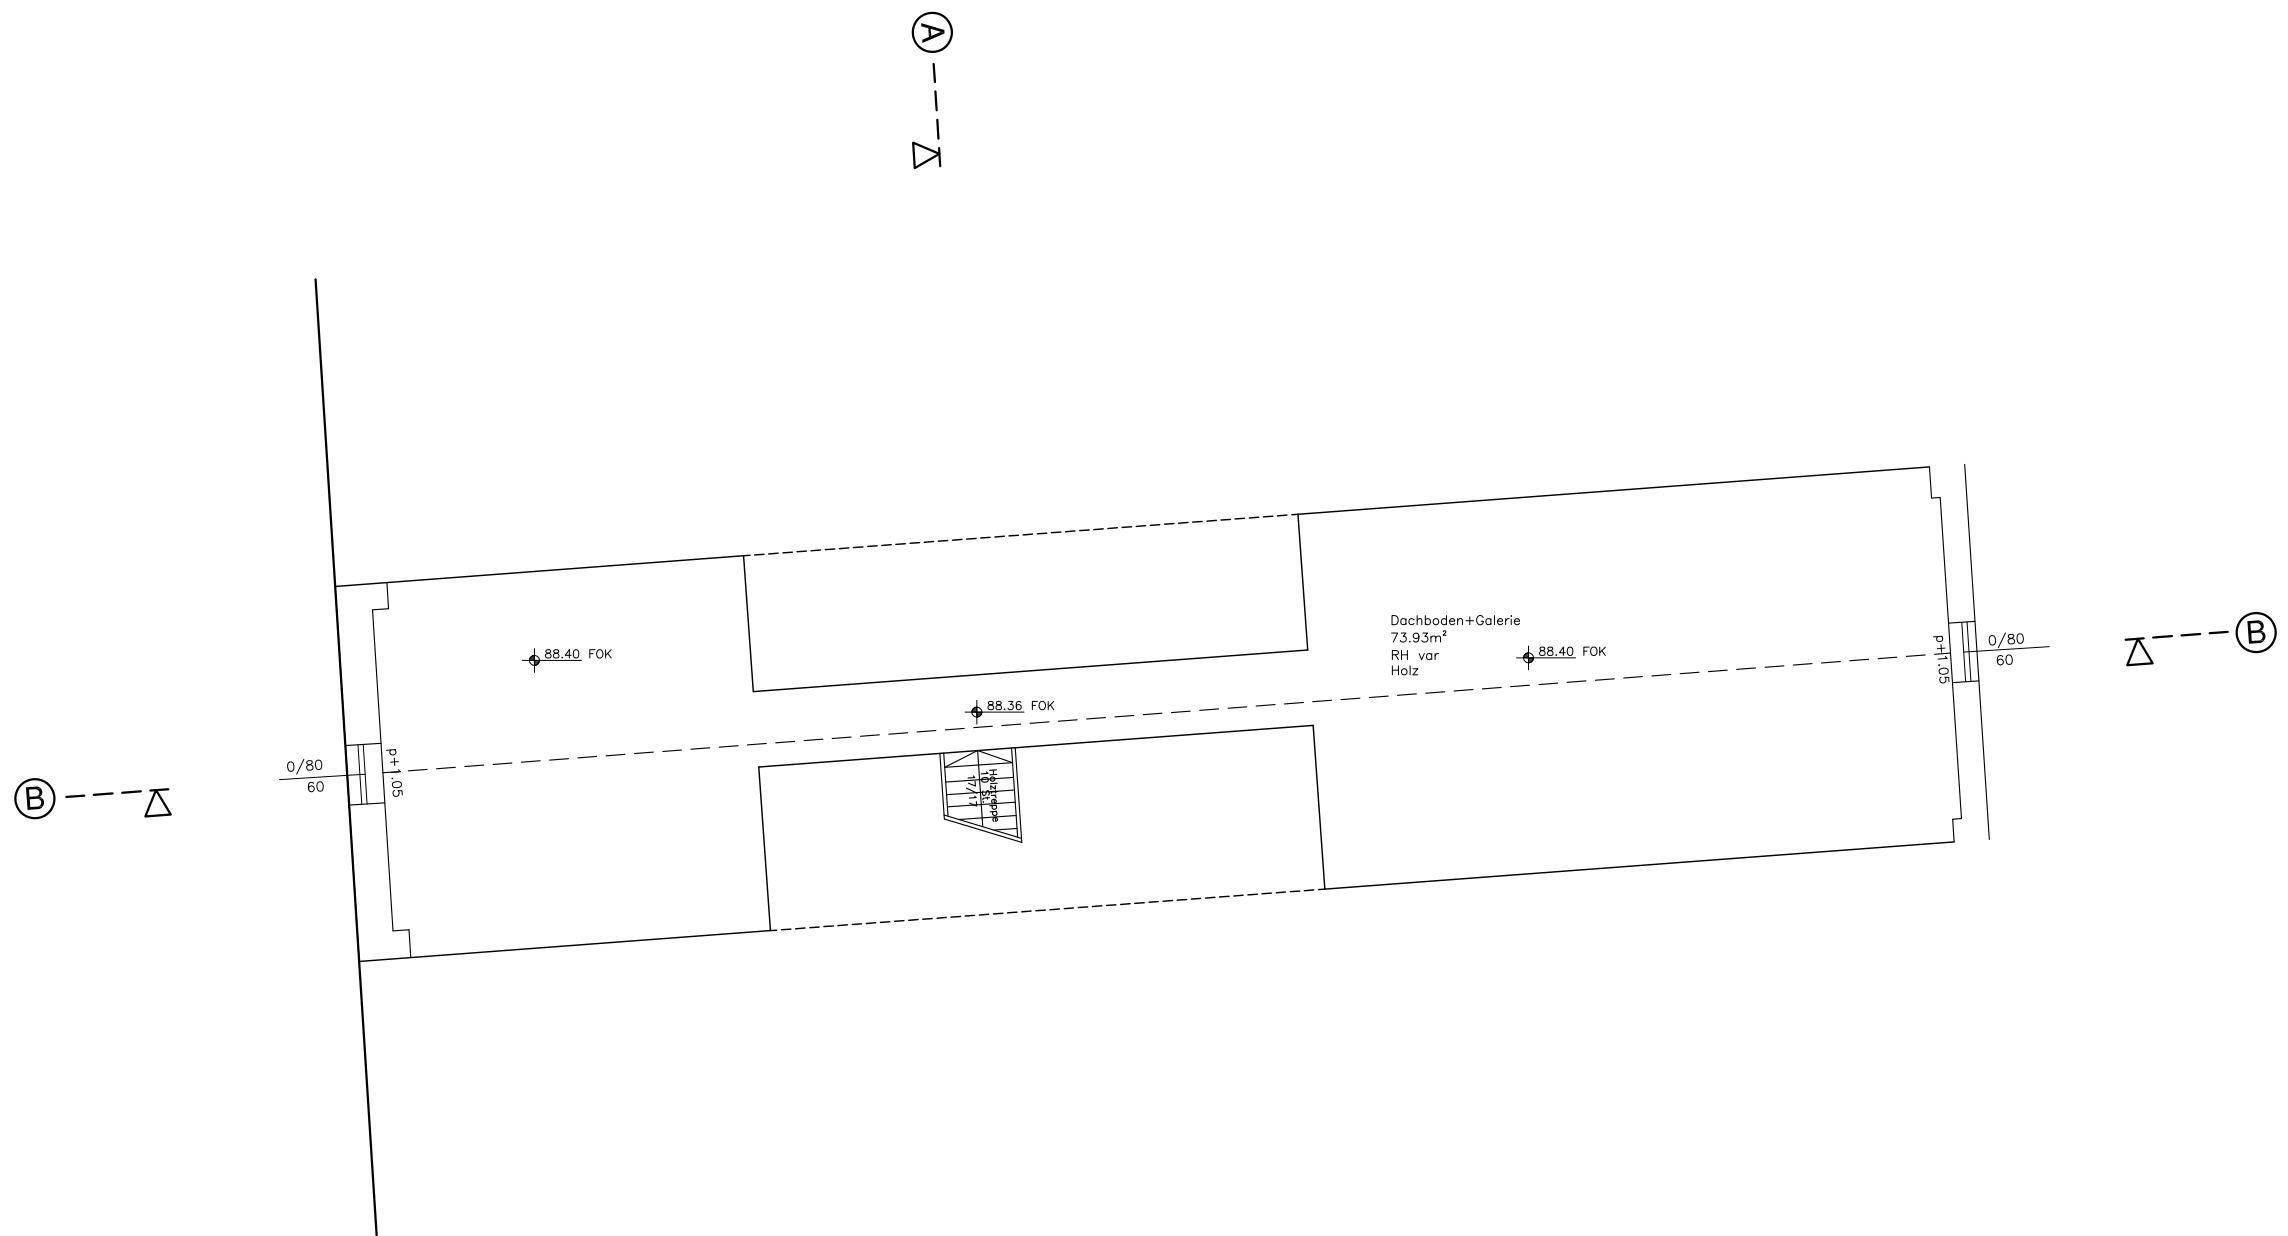


Planinhalt: <h2 style="margin: 0;">BESTANDSPLAN</h2> <p style="margin: 0;">Wien 15, Minciostraße 17</p> <h3 style="margin: 0;">Grundrisse</h3>	Datum der Vermessung: 17.06.2021	Maßstab: 1 : 100
	Plandatum: 21.07.2021	GZ: 7224/21
	Änderungen:	Pl.Nr.:
	Übernommen am:	
Planverfasser:  Vermessung Koller ZT GmbH A-3002 Purkersdorf, Hauptplatz 11/19 Tel. 02231/64316 office@vermessungskoller.at www.vermessungskoller.at	<h2 style="margin: 0;">DACHGESCHOSS Ebene 2</h2>	
Sachbearbeitung:	C A D :	FILE :

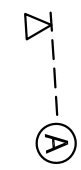


Schnitt A-A

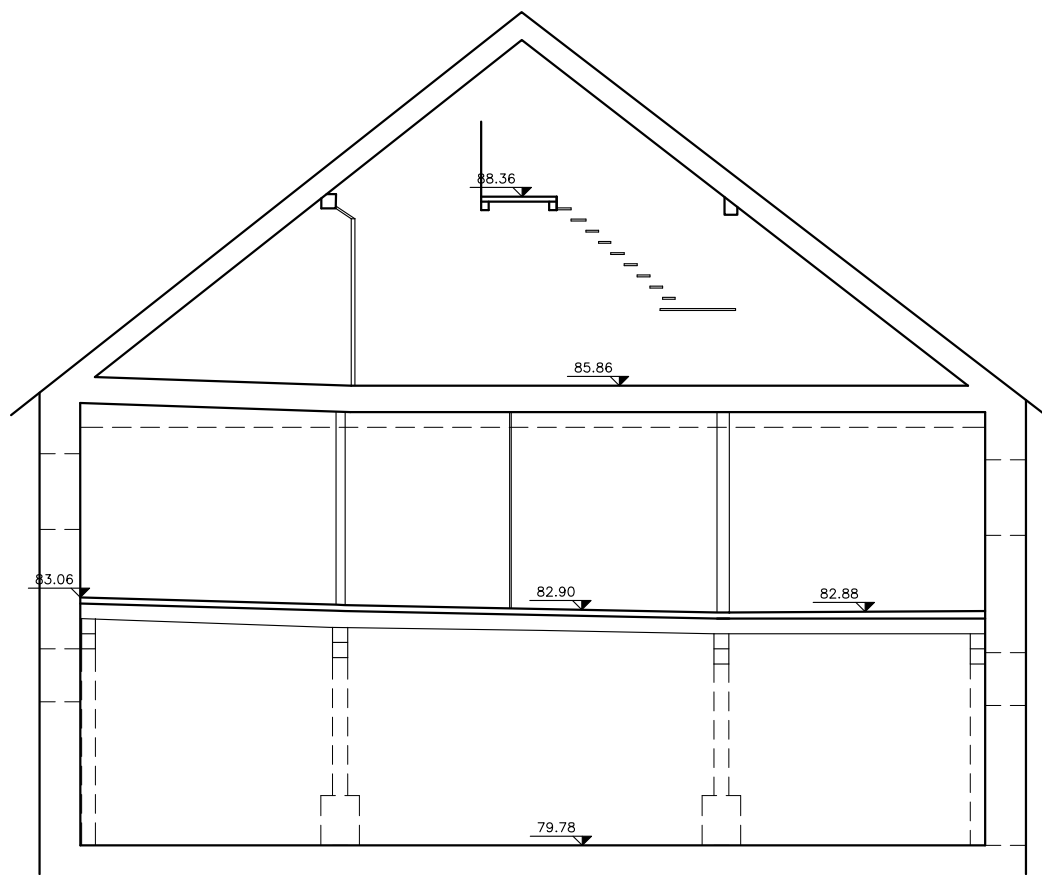

Schnitt B-B

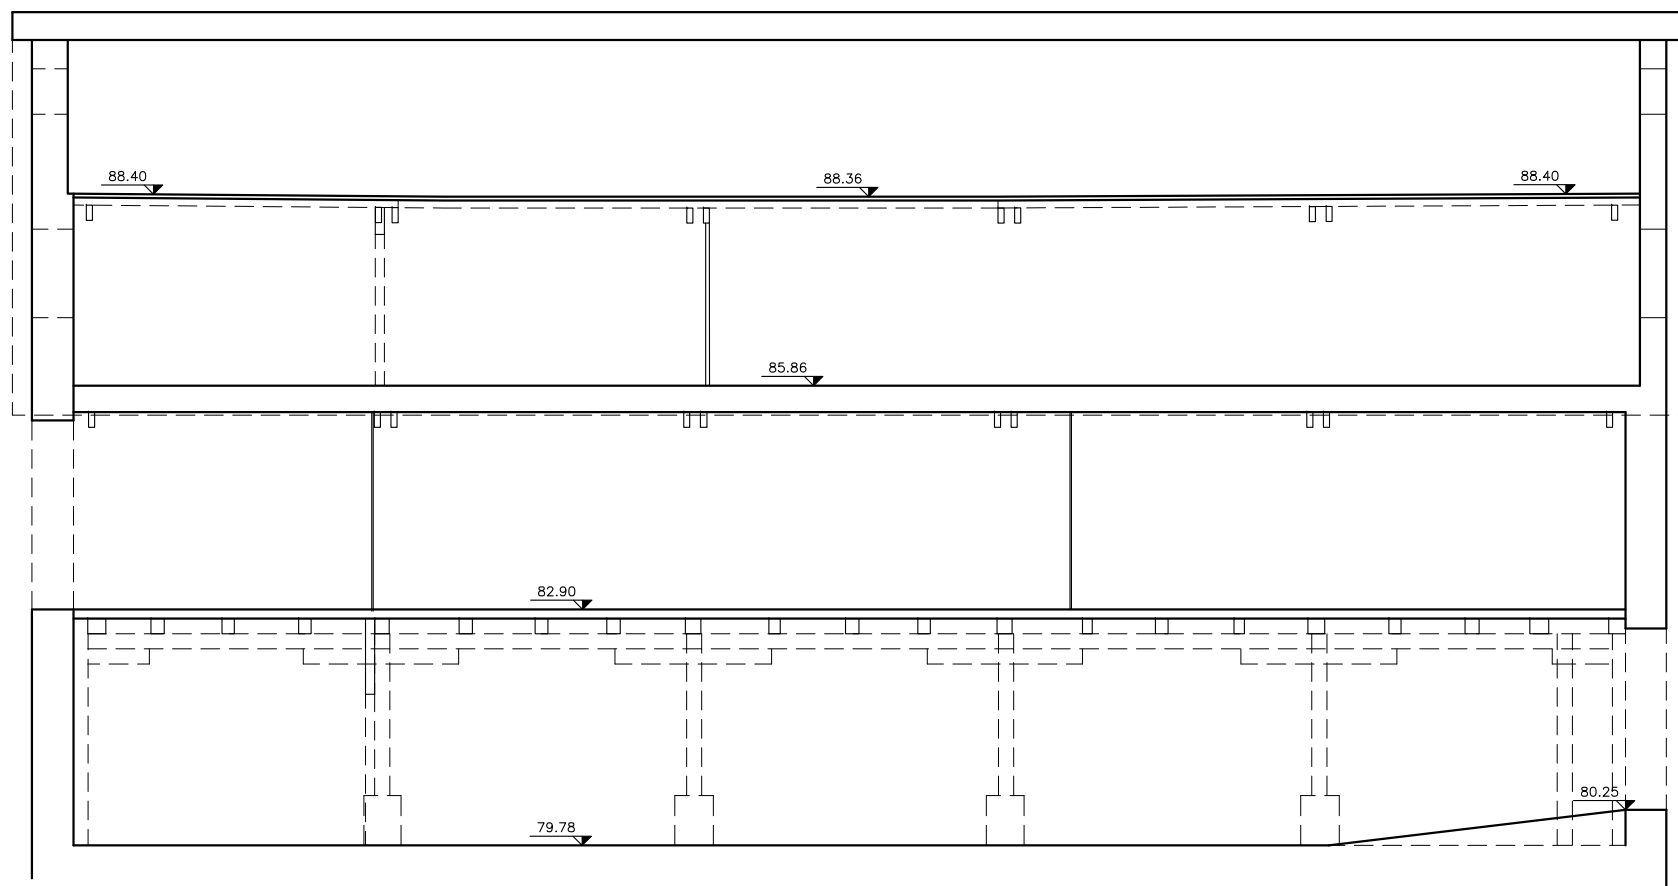

VE=78.00 Wr.Null

<p>Planinhalt:</p> <h2 style="margin: 0;">BESTANDSPLAN</h2> <p style="margin: 0;">Wien 15, Minciostraße 17</p>	Datum der Vermessung: 17.06.2021	Maßstab: 1 : 100
	Plandatum: 21.07.2021	GZ: 7224/21
	Änderungen:	Pl.Nr.:
	Übernommen am:	
Planverfasser:	<h2 style="margin: 0;">Schnitte</h2>	
 <p>Vermessung Koller ZT GmbH A-3002 Purkersdorf, Hauptplatz 11/19 Tel. 02231/64316 office@vermessungskoller.at www.vermessungskoller.at</p>	Sachbearbeitung:	FILE :
	C A D :	